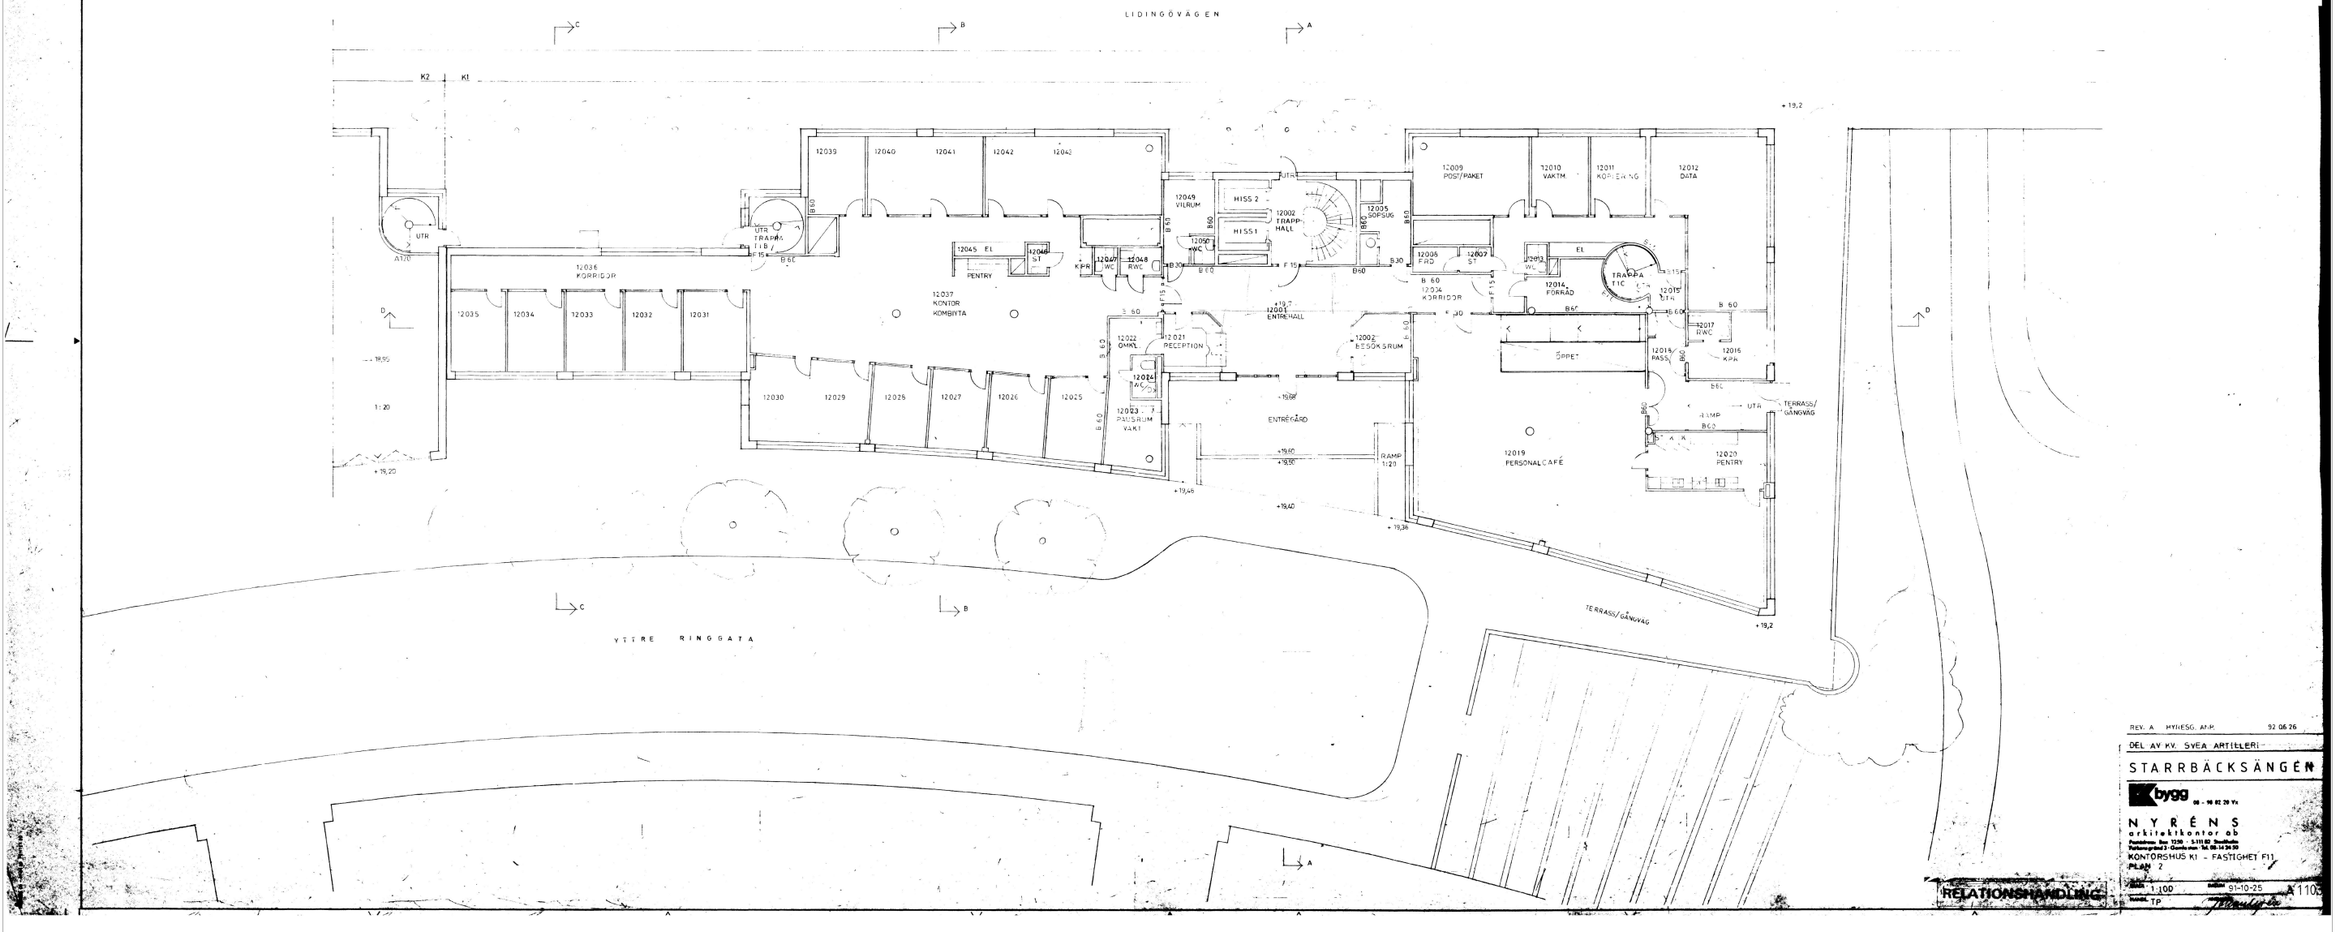

REV. A HYRESG. ANP 92 06 26

DEL AV KV. SVEA ARTILLERI

STARRBÄCKSÄNGEN

byggkonsult

NYRÉNS arkitektkontor ab

KONTORSHUS K1 - FASTIGHET F11

PLAN 2

SKALA 1:100 DATUM 91-10-25 A1105

RITAD TP

RELATIONSHANDLING