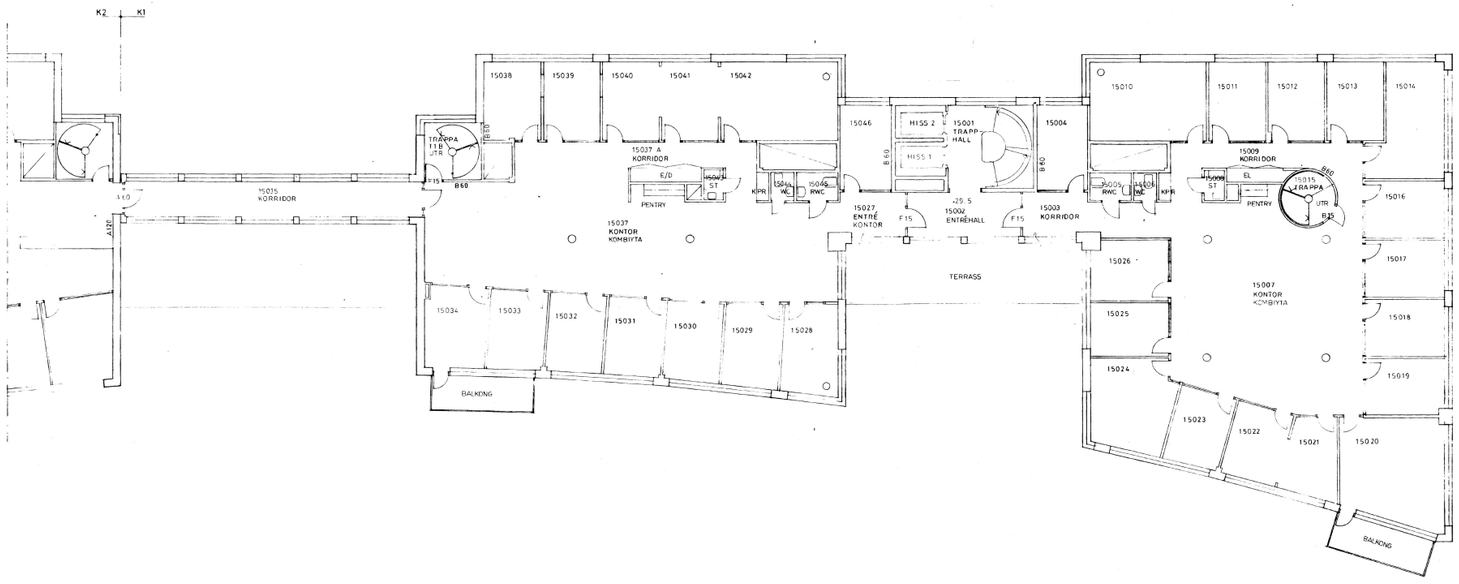

REV. A HYRESG. ANP. 92 06 26

DEL AV KV SVEA ARTILLERI

STARRBÄCKSÄNGEN

bygg 08 - 98 82 29 Vx

NYRÉNS
arkitektkontor ab
Postadress: Box 12256 - S-102 62 Stockholm

KONTORSHUS K1 - FASTIGHET F11

PLAN 5

RELATIONSHANDLING

SKALA 1:100 DATUM 91-10-25 A1106

RITAD TP